


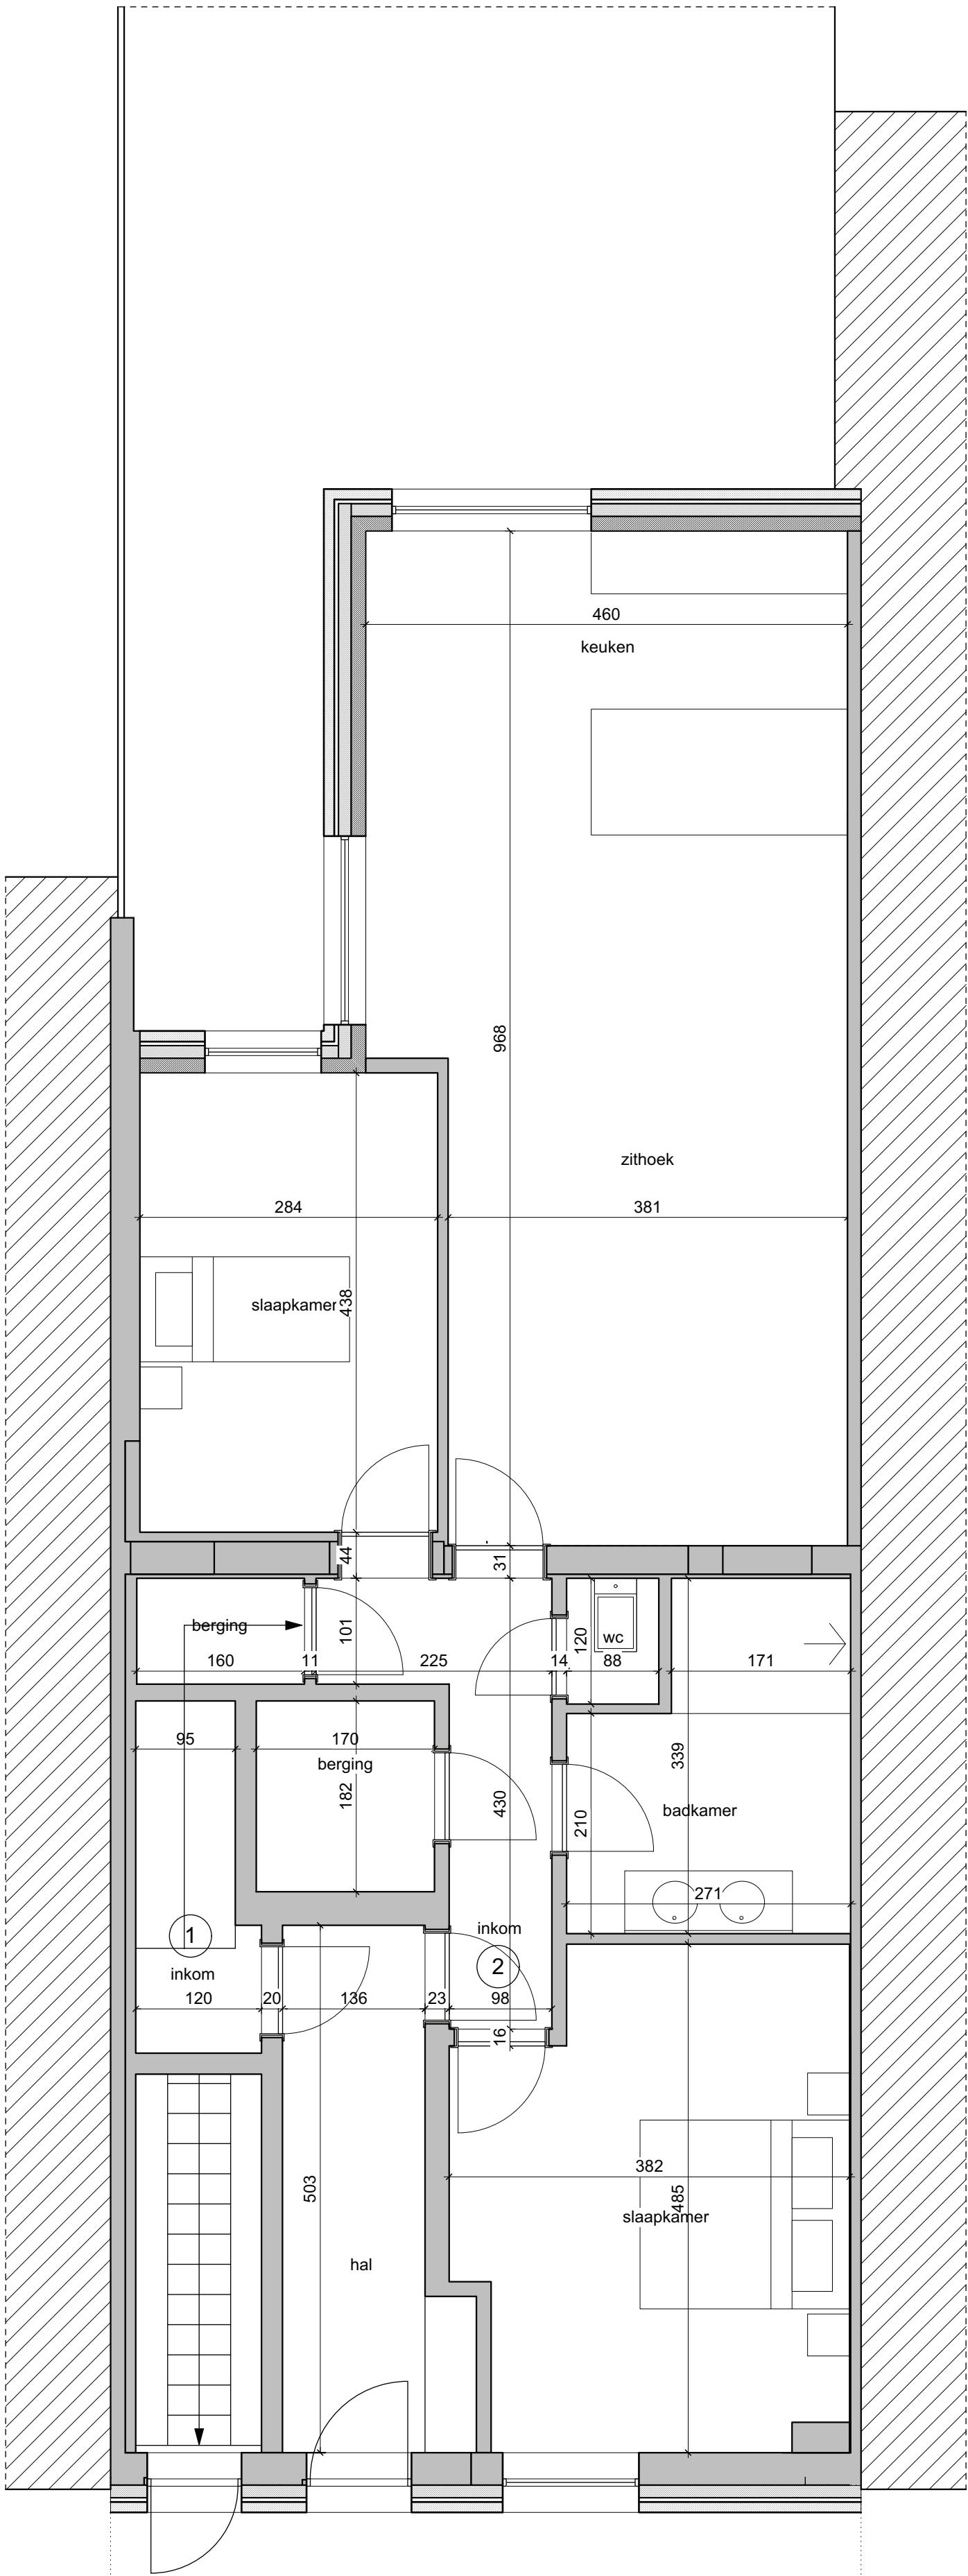

gelijkvloers
as-built