


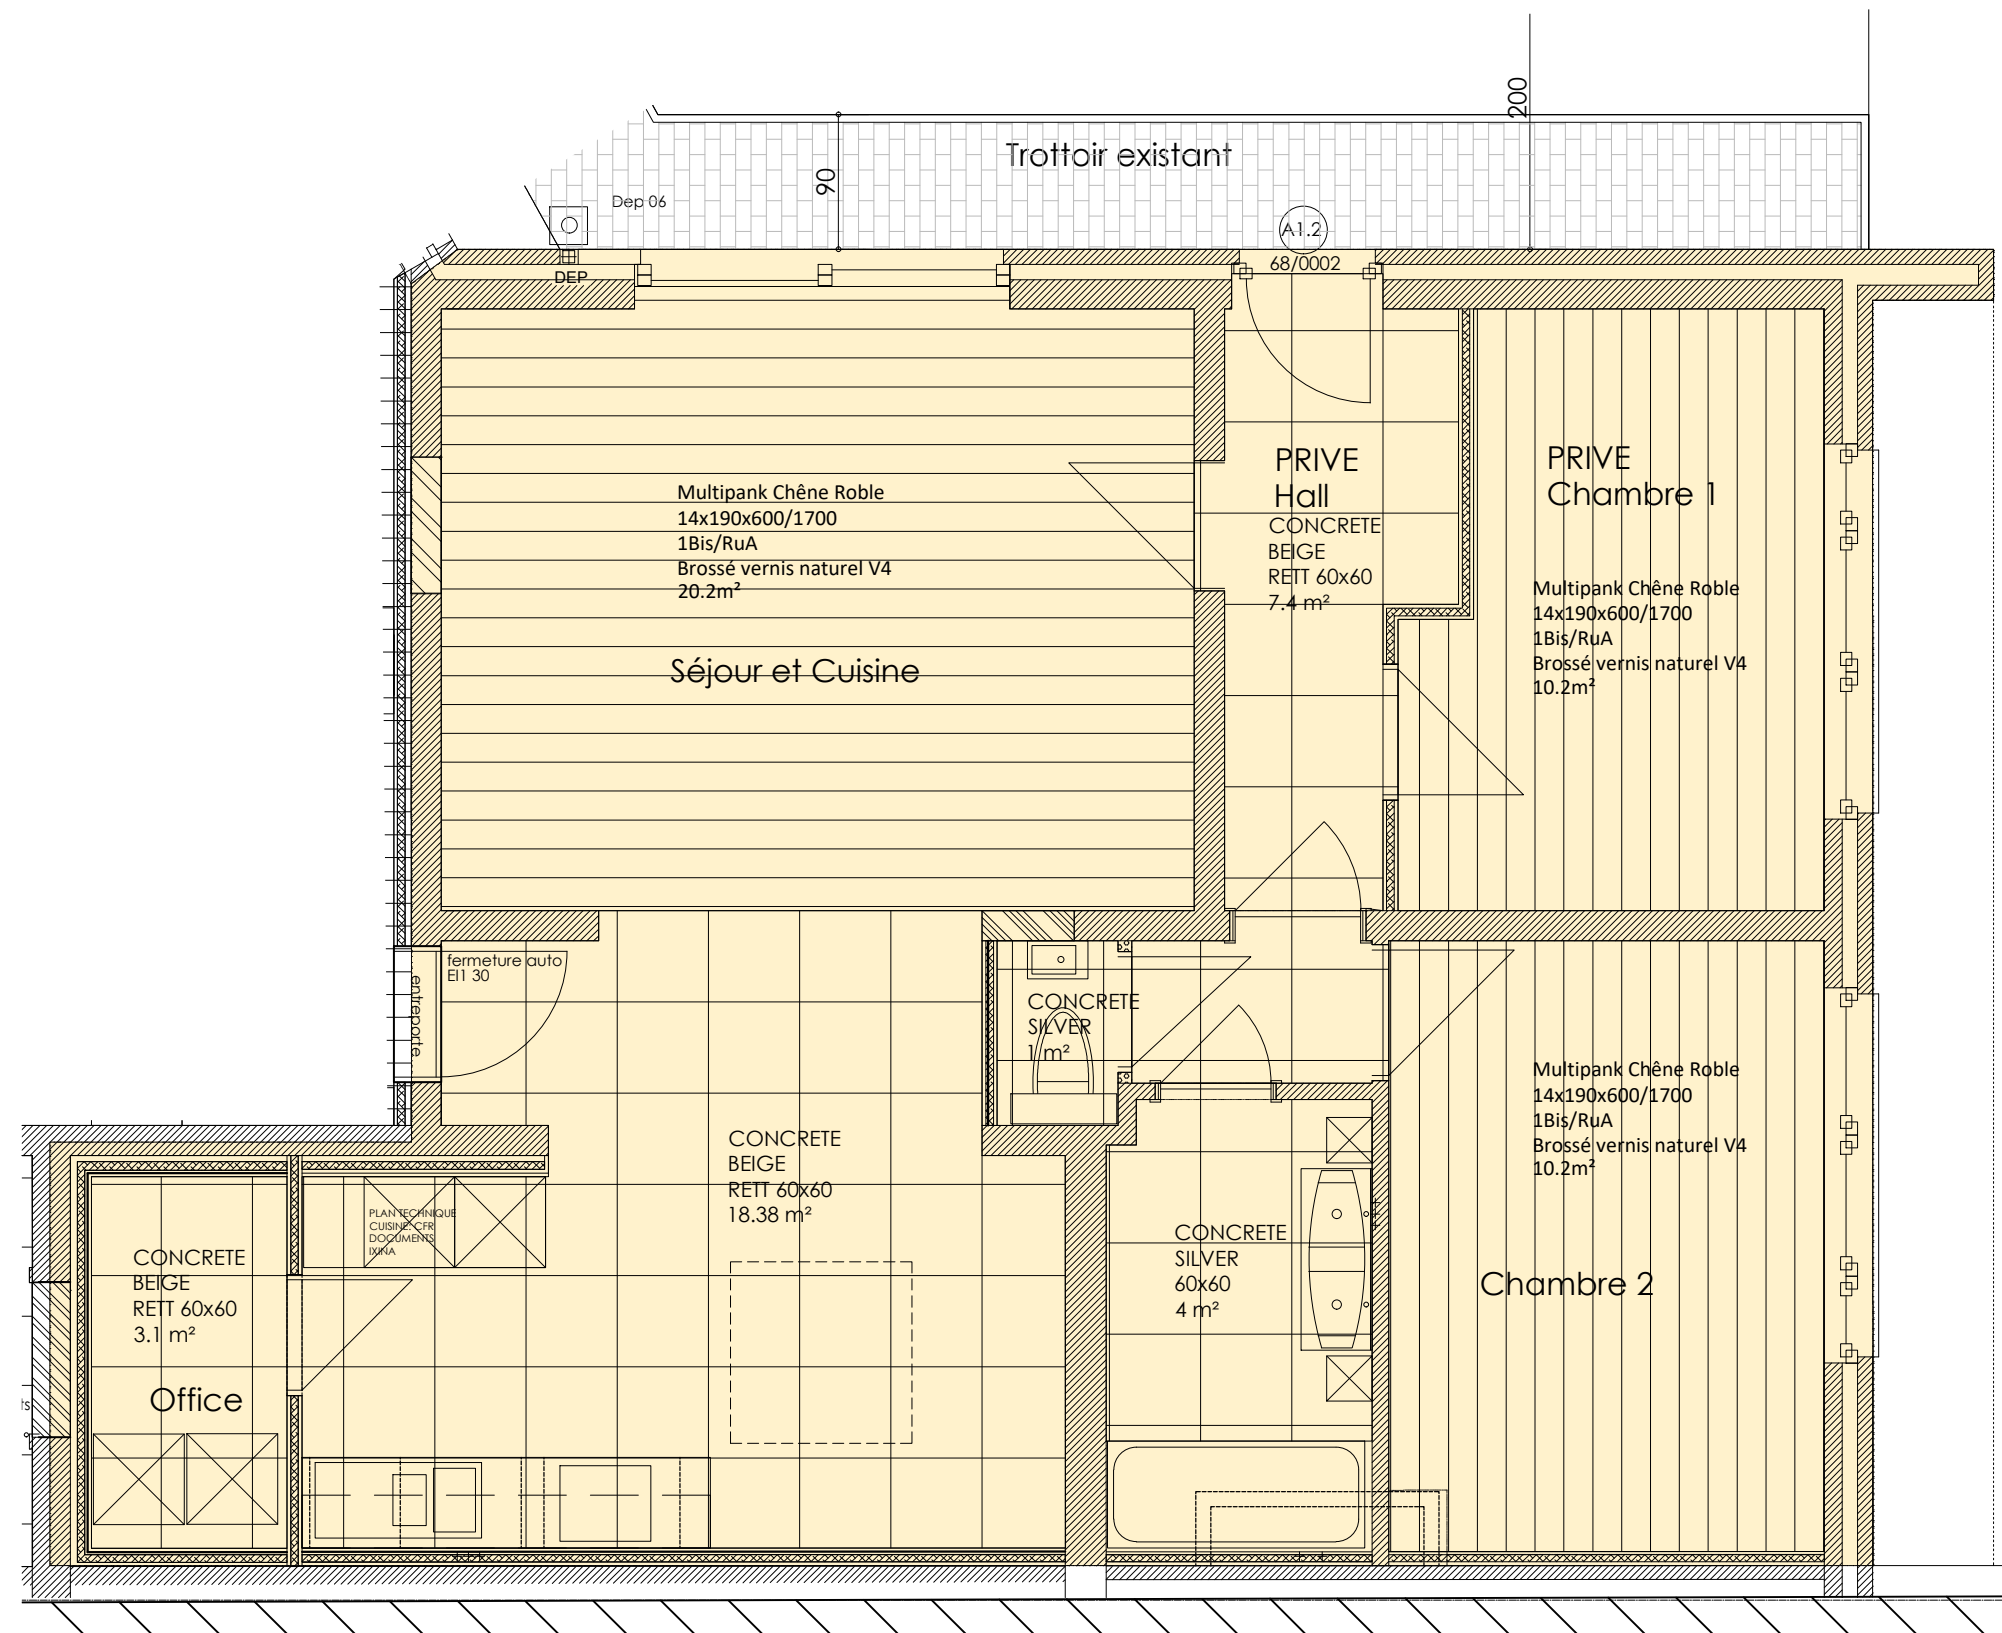

APPARTEMENT 68 / 0002 - SOLS

Sol circulations, cuisine et buanderie/technique : Concrete Beige rett 600x600x10

SDB & WC : Concrete Silver rett 600x600x10


Chambres 1, 2 & Salon : Parquet Multiplis sur sous-couche Multipank CHÊNE ROBLE

14X190X600/1700

1BIS/RUA BROSSÉ VERNIS NATUREL V4



Réaffectation d'un ensemble de bâtiments en logements & lieu d'accueil Grand Rue anciennement 64, 66 & 68 à 1435 Mont-Saint-Guibert		étape: AS-BUILT PARACHEVEMENTS	folio n°
Maître de l'Ouvrage: sprl CLOVERIMMO Avenue Bellevue 68 à 1310 La Hulpe		intitulé: Appartement 68 / 0002 SOLS	AB PARA 68/0002 Folio 01
		échelle: 1/50	A
architecte Jean-Michel LERICHE 45 rue de Bettinval 1390 Grez-Doiceau +32 (0) 10. 84.11.96 jm.leriche@atelier45.be		dossier 2016-2135	15/09/2019

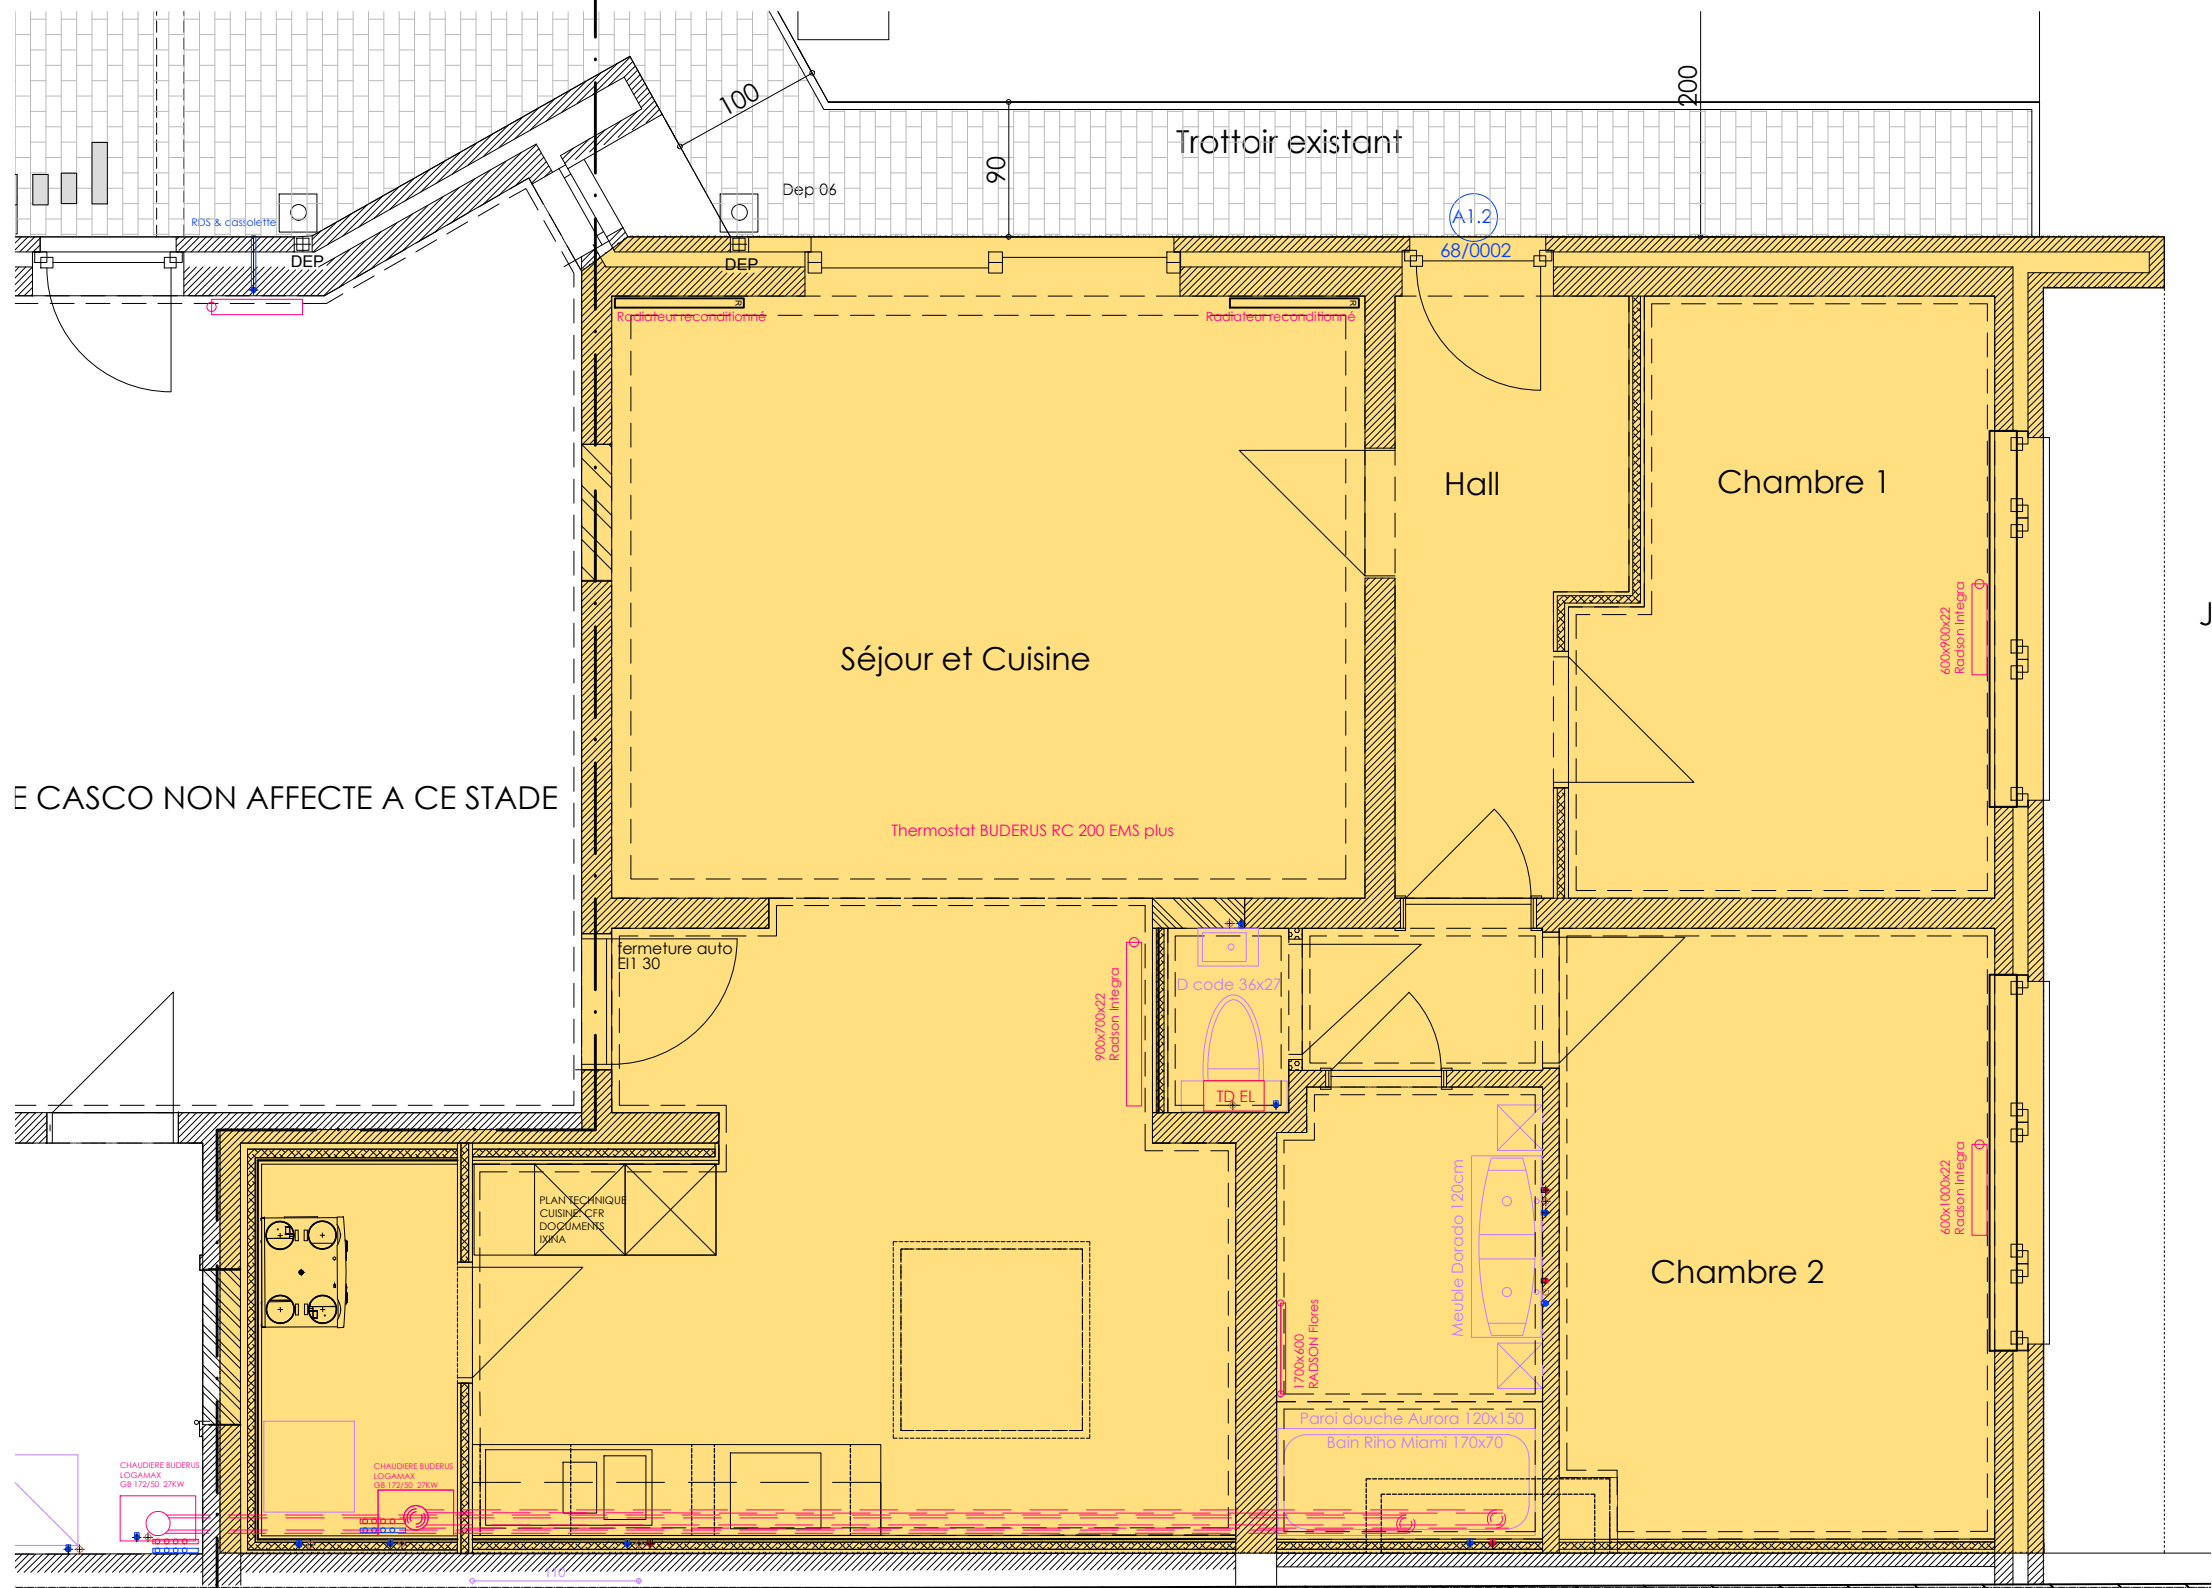


E CASCO NON AFFECTE A CE STADE

CHAUFFAGE

- radiateur
- radiateur sèche-serviette
- chauffage sol

SANITAIRES


- alimentation eau froide
- décharge
- alimentation eau chaude

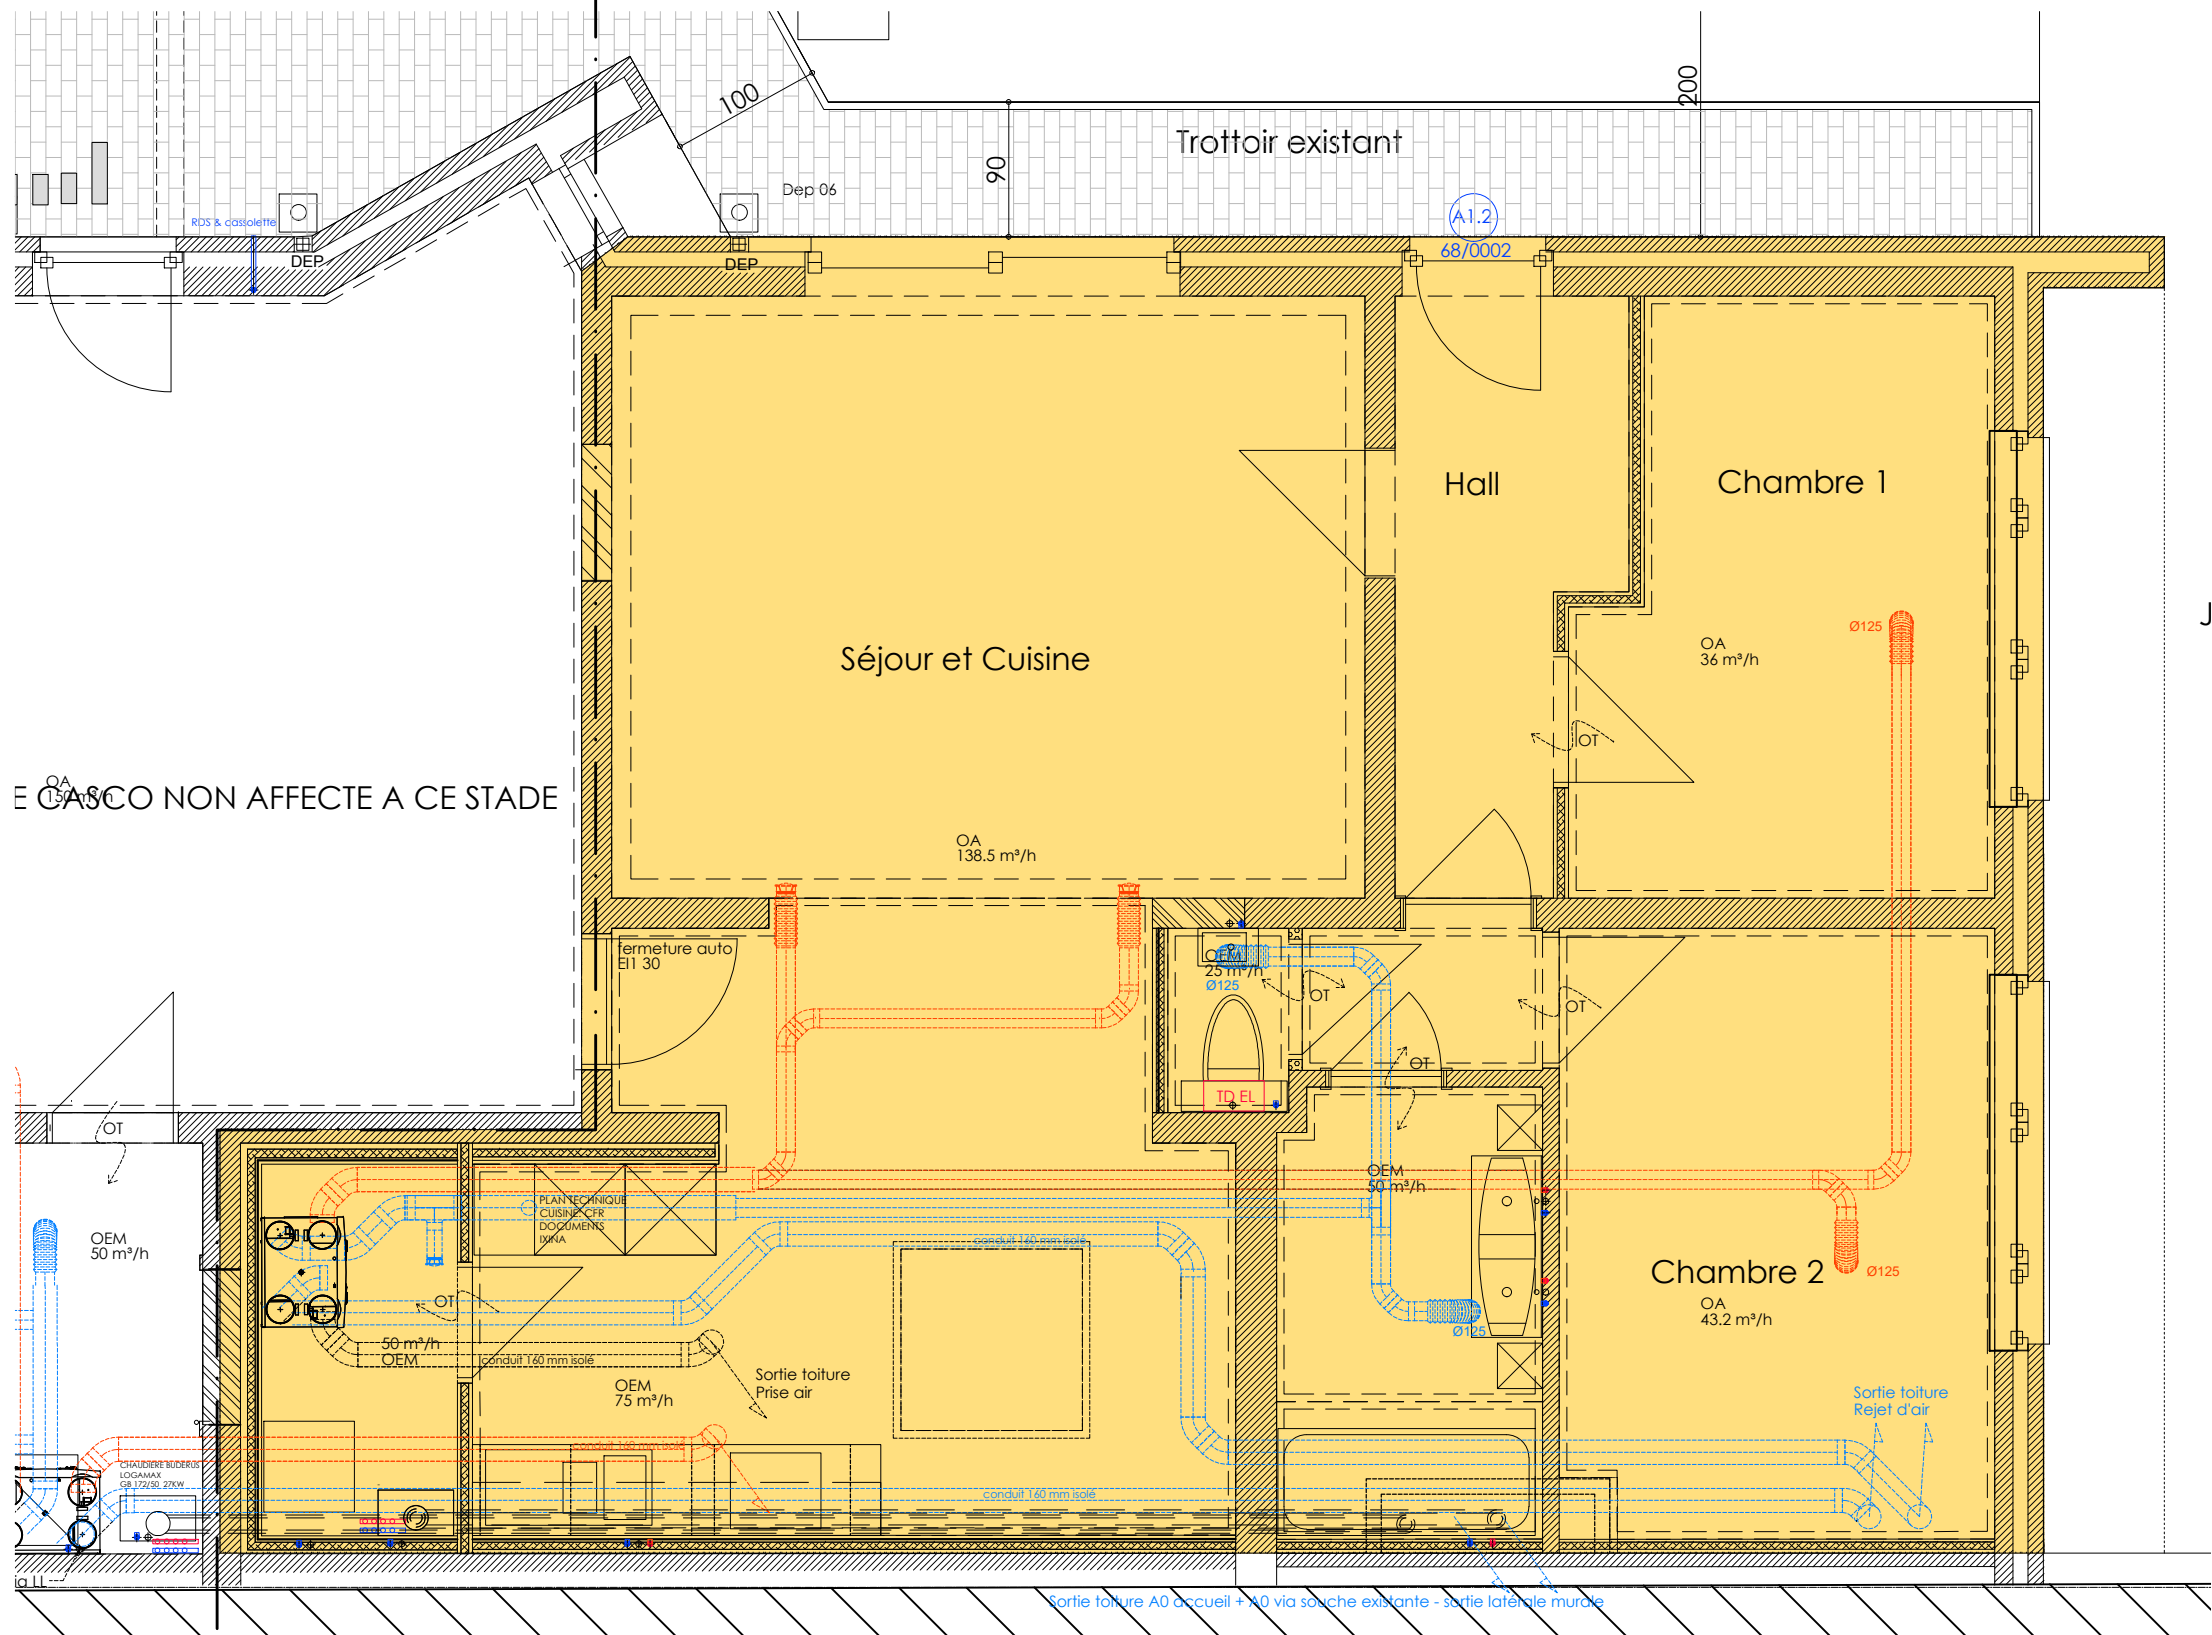




Maitre de l'ouvrage:	Adresse:	Installateur
Clover Immo	Grand'Rue, 64-68 1435 Mont Saint Guibert	PHL Concept Sprl Rue de Tirlemont, 3 1390 Grez Doiceau

Appartement A1

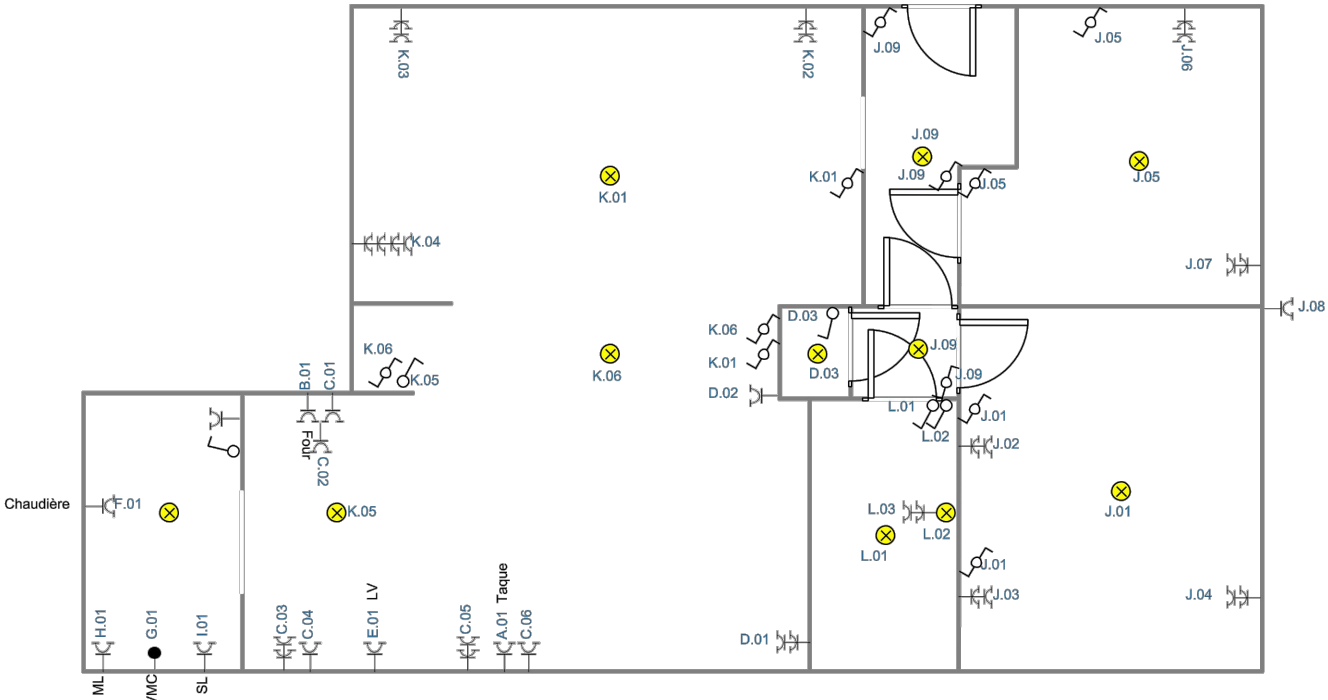

TD A1

Maitre de l'ouvrage:	Adresse:	Installateur
Clover Immo	Grand'Rue, 66-68 1435 Mont Saint Guibert	PHL Concept Sprl Voie du Tram, 9-11 1300 Wavre

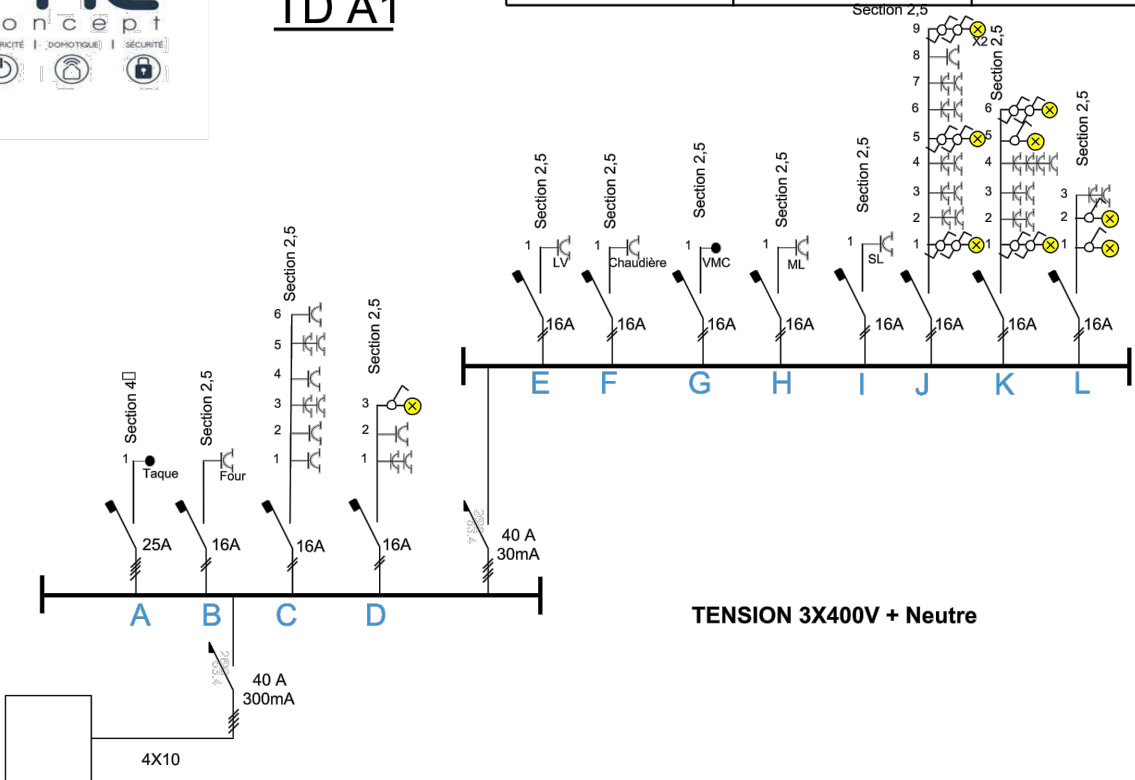

Réaffectation d'un ensemble de bâtiments en logements & lieu d'accueil Grand Rue anciennement 64, 66 & 68 à 1435 Mont-Saint-Guibert	étape: AS BUILT TECHNIQUES	folio n°
Maître de l'Ouvrage: sprl CLOVERIMMO Avenue Bellevue 68 à 1310 La Hulpe	intitulé: Appartement 68 /0002 ELECTRICITE	AB TECH 68/0002 Folio 03
ir architecte Jean-Michel LERICHE 45 rue de Bettinval 1390 Grez-Doiceau +32 (0) 10. 84.11.96 jm.lerich@atelier45.be	échelle: 1/50	B
	dossier 2016-2135	15/10/2019